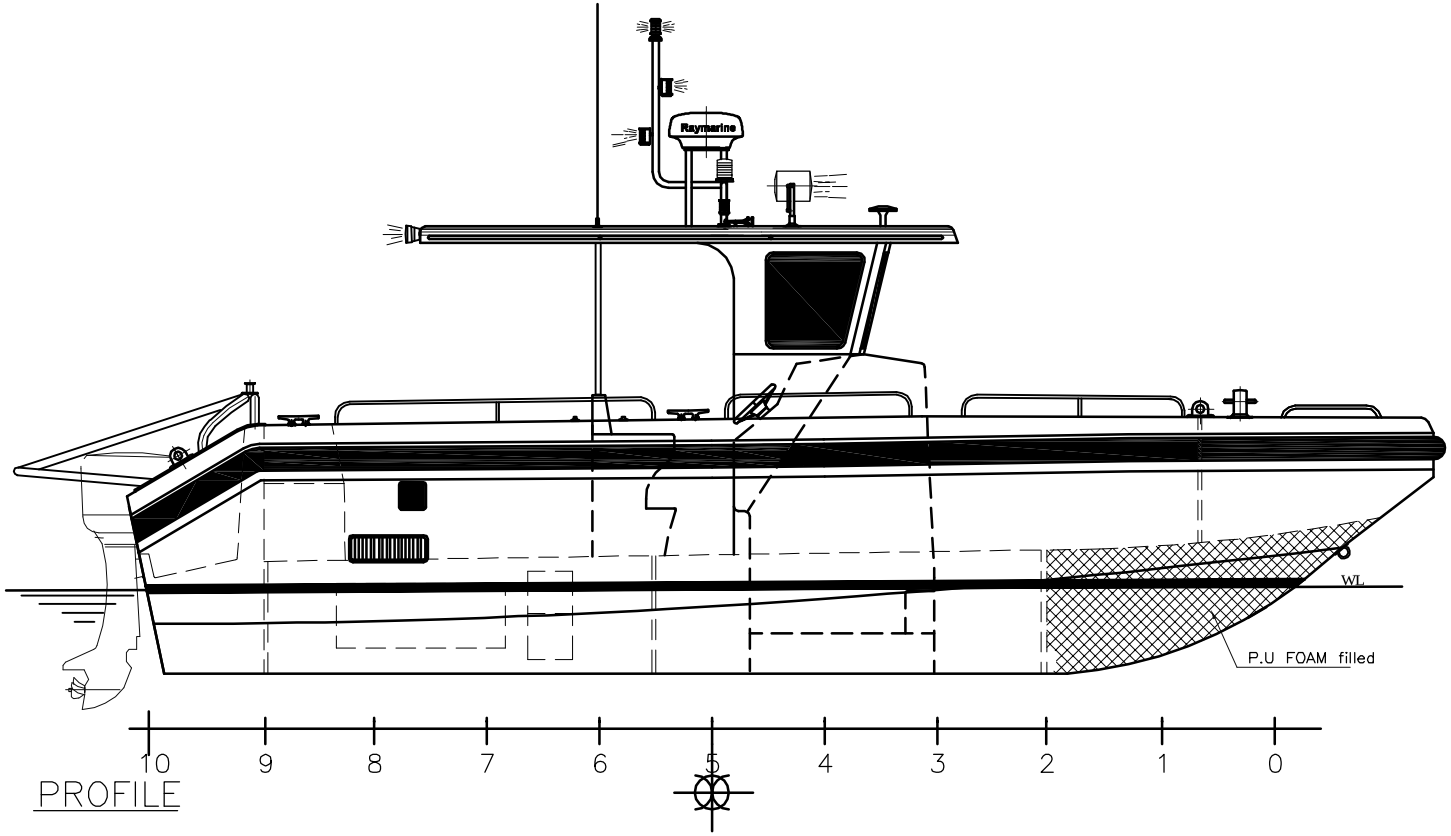

PROFILE

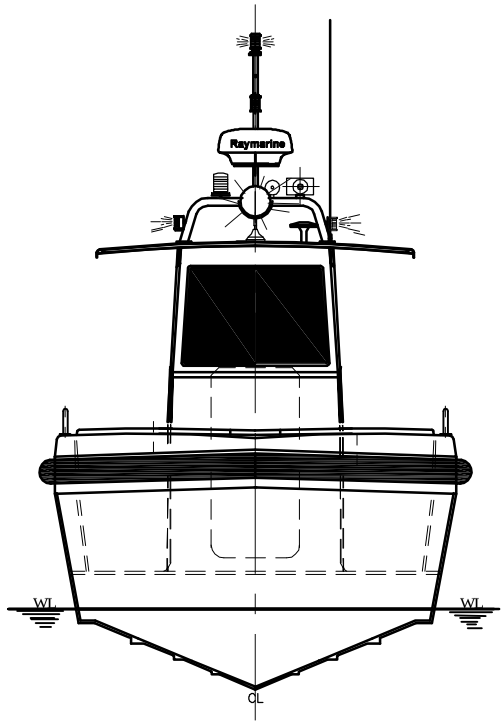

MIDSHIP SECTION
(LOOKING AFT)

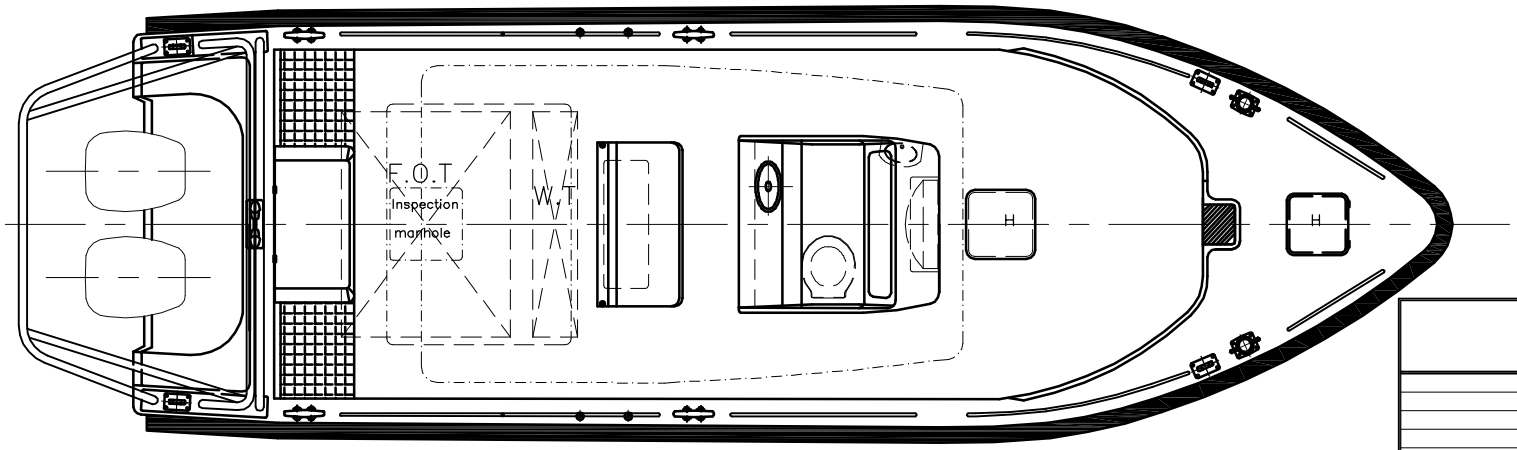

MAIN DECK

PARTICULARS

L. O. A.	8.750 M
L. O. H .	8.120 M
L. W. L.	7.000 M
BEAM O.A	2.630 M
DEPTH	1.600 M
DRAFT	0.520 M

Riviera
POOL·BOAT·CRAFT·TRED·TRADING

REVISIONS	NO.	DATE	DRN	CHKD	APP.
"AS BUILT"	01	26.12.10	J.Z.E	J.Z.E	J.Z.E
FIRST ISSUE	0	15.02.10	J.Z.E	J.Z.E	J.Z.E

PROJECT: 8.75M PATROL BOAT

CLIENT: SAUDI BORDER GUARD K.S.A

TITLE: GENERAL ARRANGMENT

DRN BY	DATE	DRAWING NO.
JZE	15.02.10	RB/PAT-8/01-100
CHECKED: JZE	APPROVED	SHEET: 1 of 1
		SCALE: 1:50